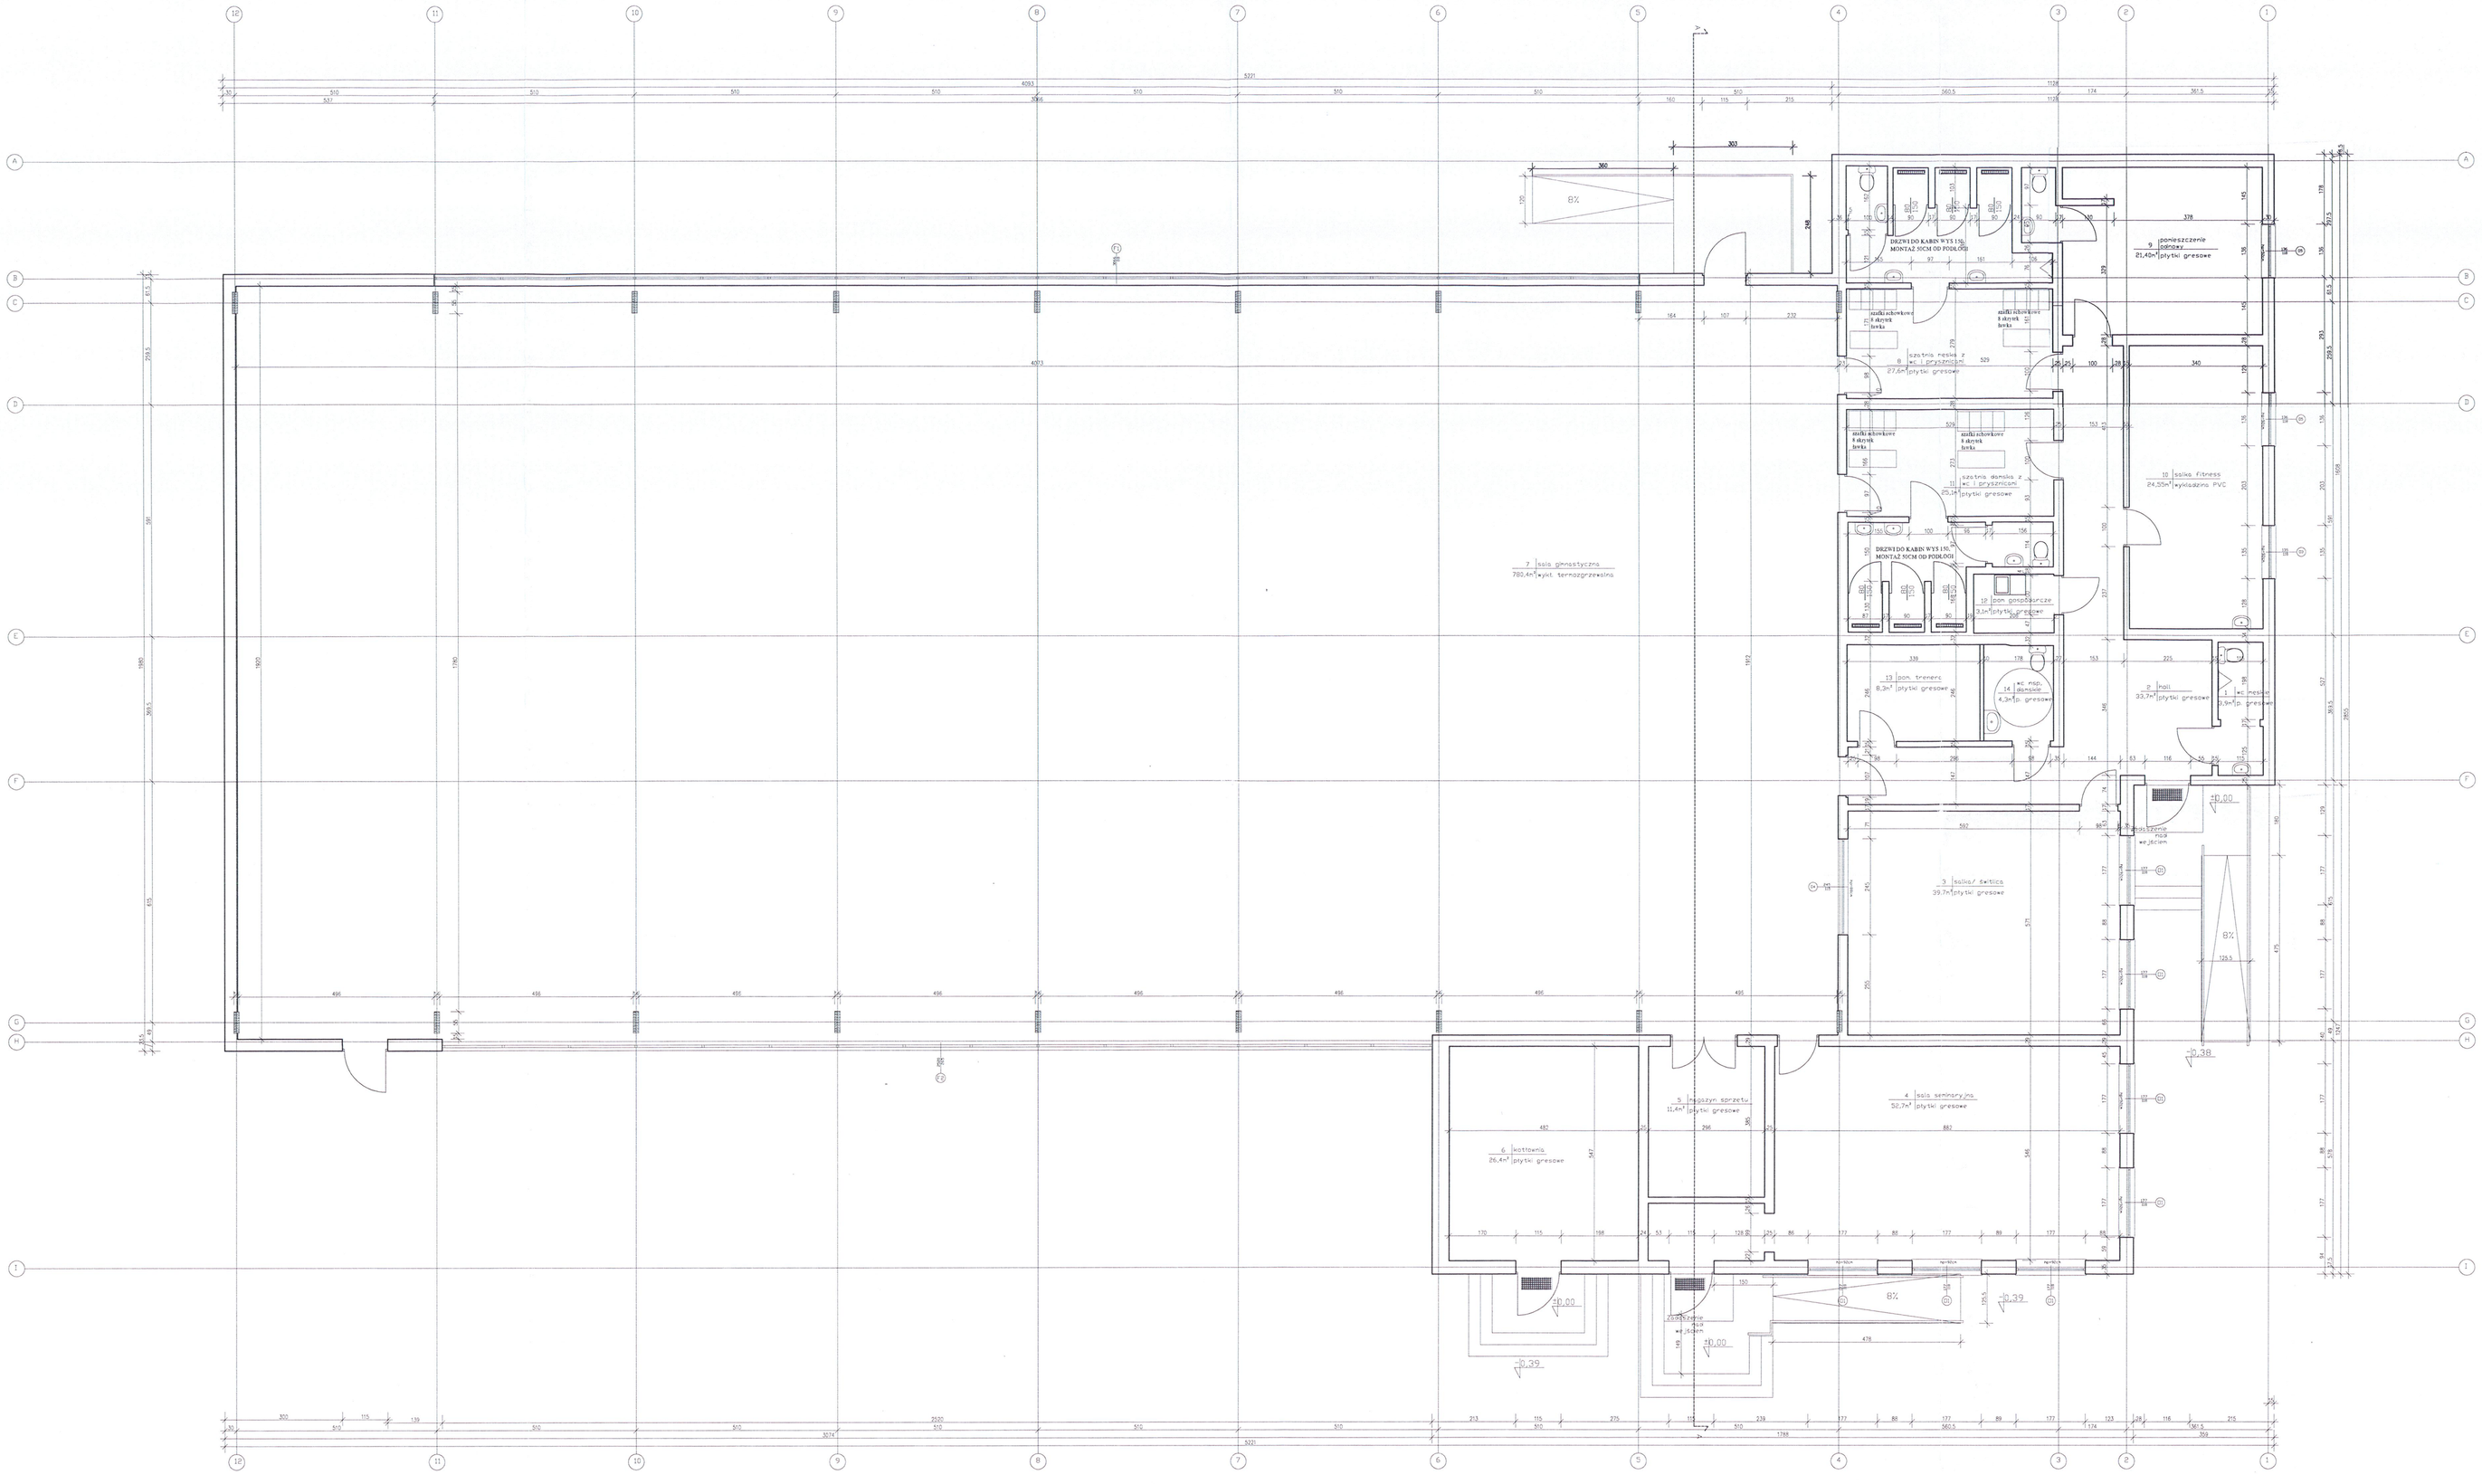

KIEROWNIK BUDOWY
mgr inż. Joanna Malec
Upr. bud. do kier. rob. bud.
bez ogr. w spec. konstr. bud.
nr upr. WOUN ...

DOKUMENTACJA POWYKONAWCZA

MODERNIZACJA HALI SPORTOWEJ PRZY UL. CHOJNICKIEJ 35 W POZNANIU	
PROJEKT WYKONAWCZY	
RYSUNEK:	RZUT PRZYZIEMIA - STAN PROJEKTOWANY
INWESTOR:	MIASTO POZNAŃ, Poznańskie Ośrodki Sportu i Rekreacji, Poznań Poznań, ul. Jana Sychalskiego 34
WYKONAWCA:	STRUKTUM SJ Sp. z o. o., ul. Piłsudskiego 102, 61-246 Poznań
PROJEKTOWAŁA:	mgr inż. Joanna Malec upr. bud. nr LBS/0077/POOK/08
SPRAWDZIŁ:	mgr inż. Joanna Andrzejczak upr. bud. nr WKP/0057/POOK/09
DATA OPRACOWANIA:	KWIECIEŃ 2020 — SKALA 1:100 — RYS. NR 3