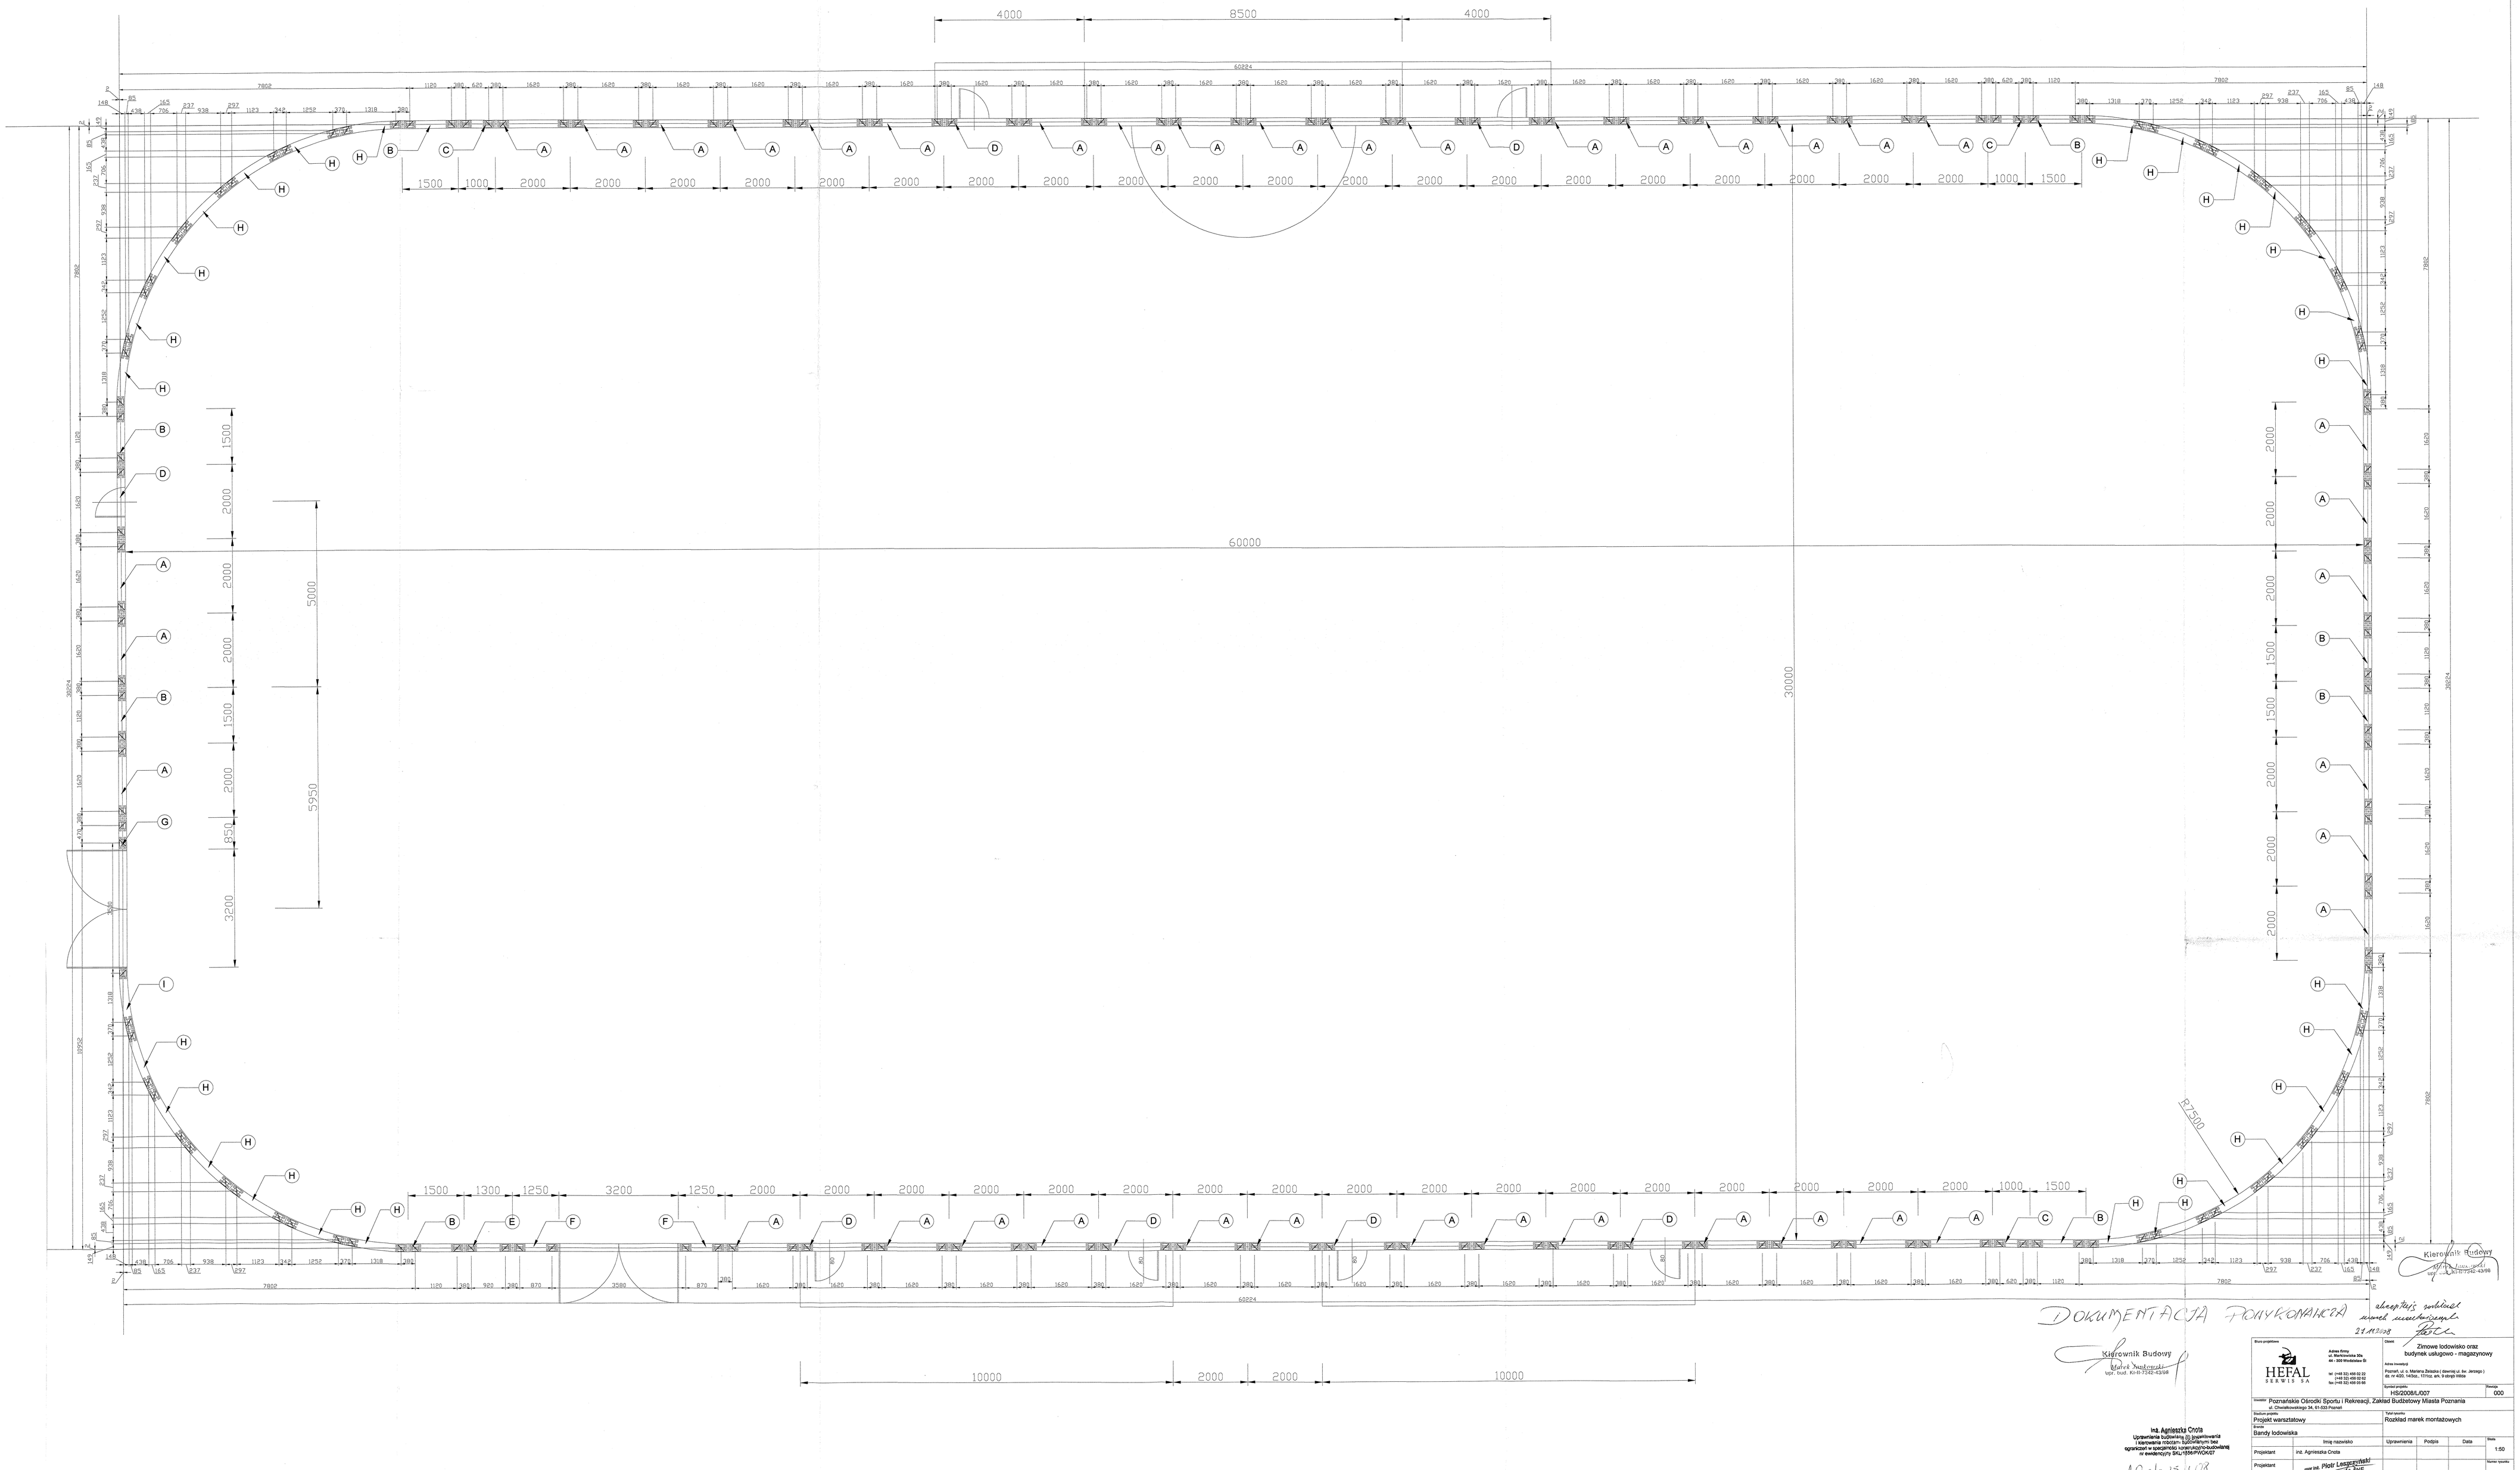

DOKUMENTACJA POWYKONAWCZA

Kierownik Budowy
mgr inż. Kamil Nadrowski
upr. budowlane nr 7242/43/08

ins. Agnieszka Chota
Uprawnienia budowlane do projektowania
i kierowania robotami budowlanymi bez
ograniczeń w specjalności konstrukcyjno-budowlanej
nr ewidencyjny SKL/1556/POKO/07

AGOTA 25.11.08

				Adres inwestycji: Poznań, ul. o. Mariana Żelazka i dawnej ul. św. Jerzego i bl. nr 4/20, 14/2a, 17/1g, ark. 9 obręb Wilda	
				Numer projektu: HS/2008/LI/007	Rewizja: 000
Inwestor: Poznańskie Ośrodki Sportu i Rekreacji, Zakład Budżetowy Miasta Poznania, ul. Chwiałkowskiego 34, 61-033 Poznań					
Stadium projektu: Projekt warsztatowy				Tytuł rysunku: Rozkład marek montażowych	
Branża: Bandy lodowiska					
	Imię nazwisko		Uprawnienia	Podpis	Data
Projektant	ins. Agnieszka Chota				
Projektant	mgr inż. Łazarczyński				
Sprawdzający	inż. Grzegorz Jóźwiak				

Skala: 1:50
Numer rysunku: